1. Ausfertigung

BEBAUUNGSPLAN Br 172

Maßstab 1:1000

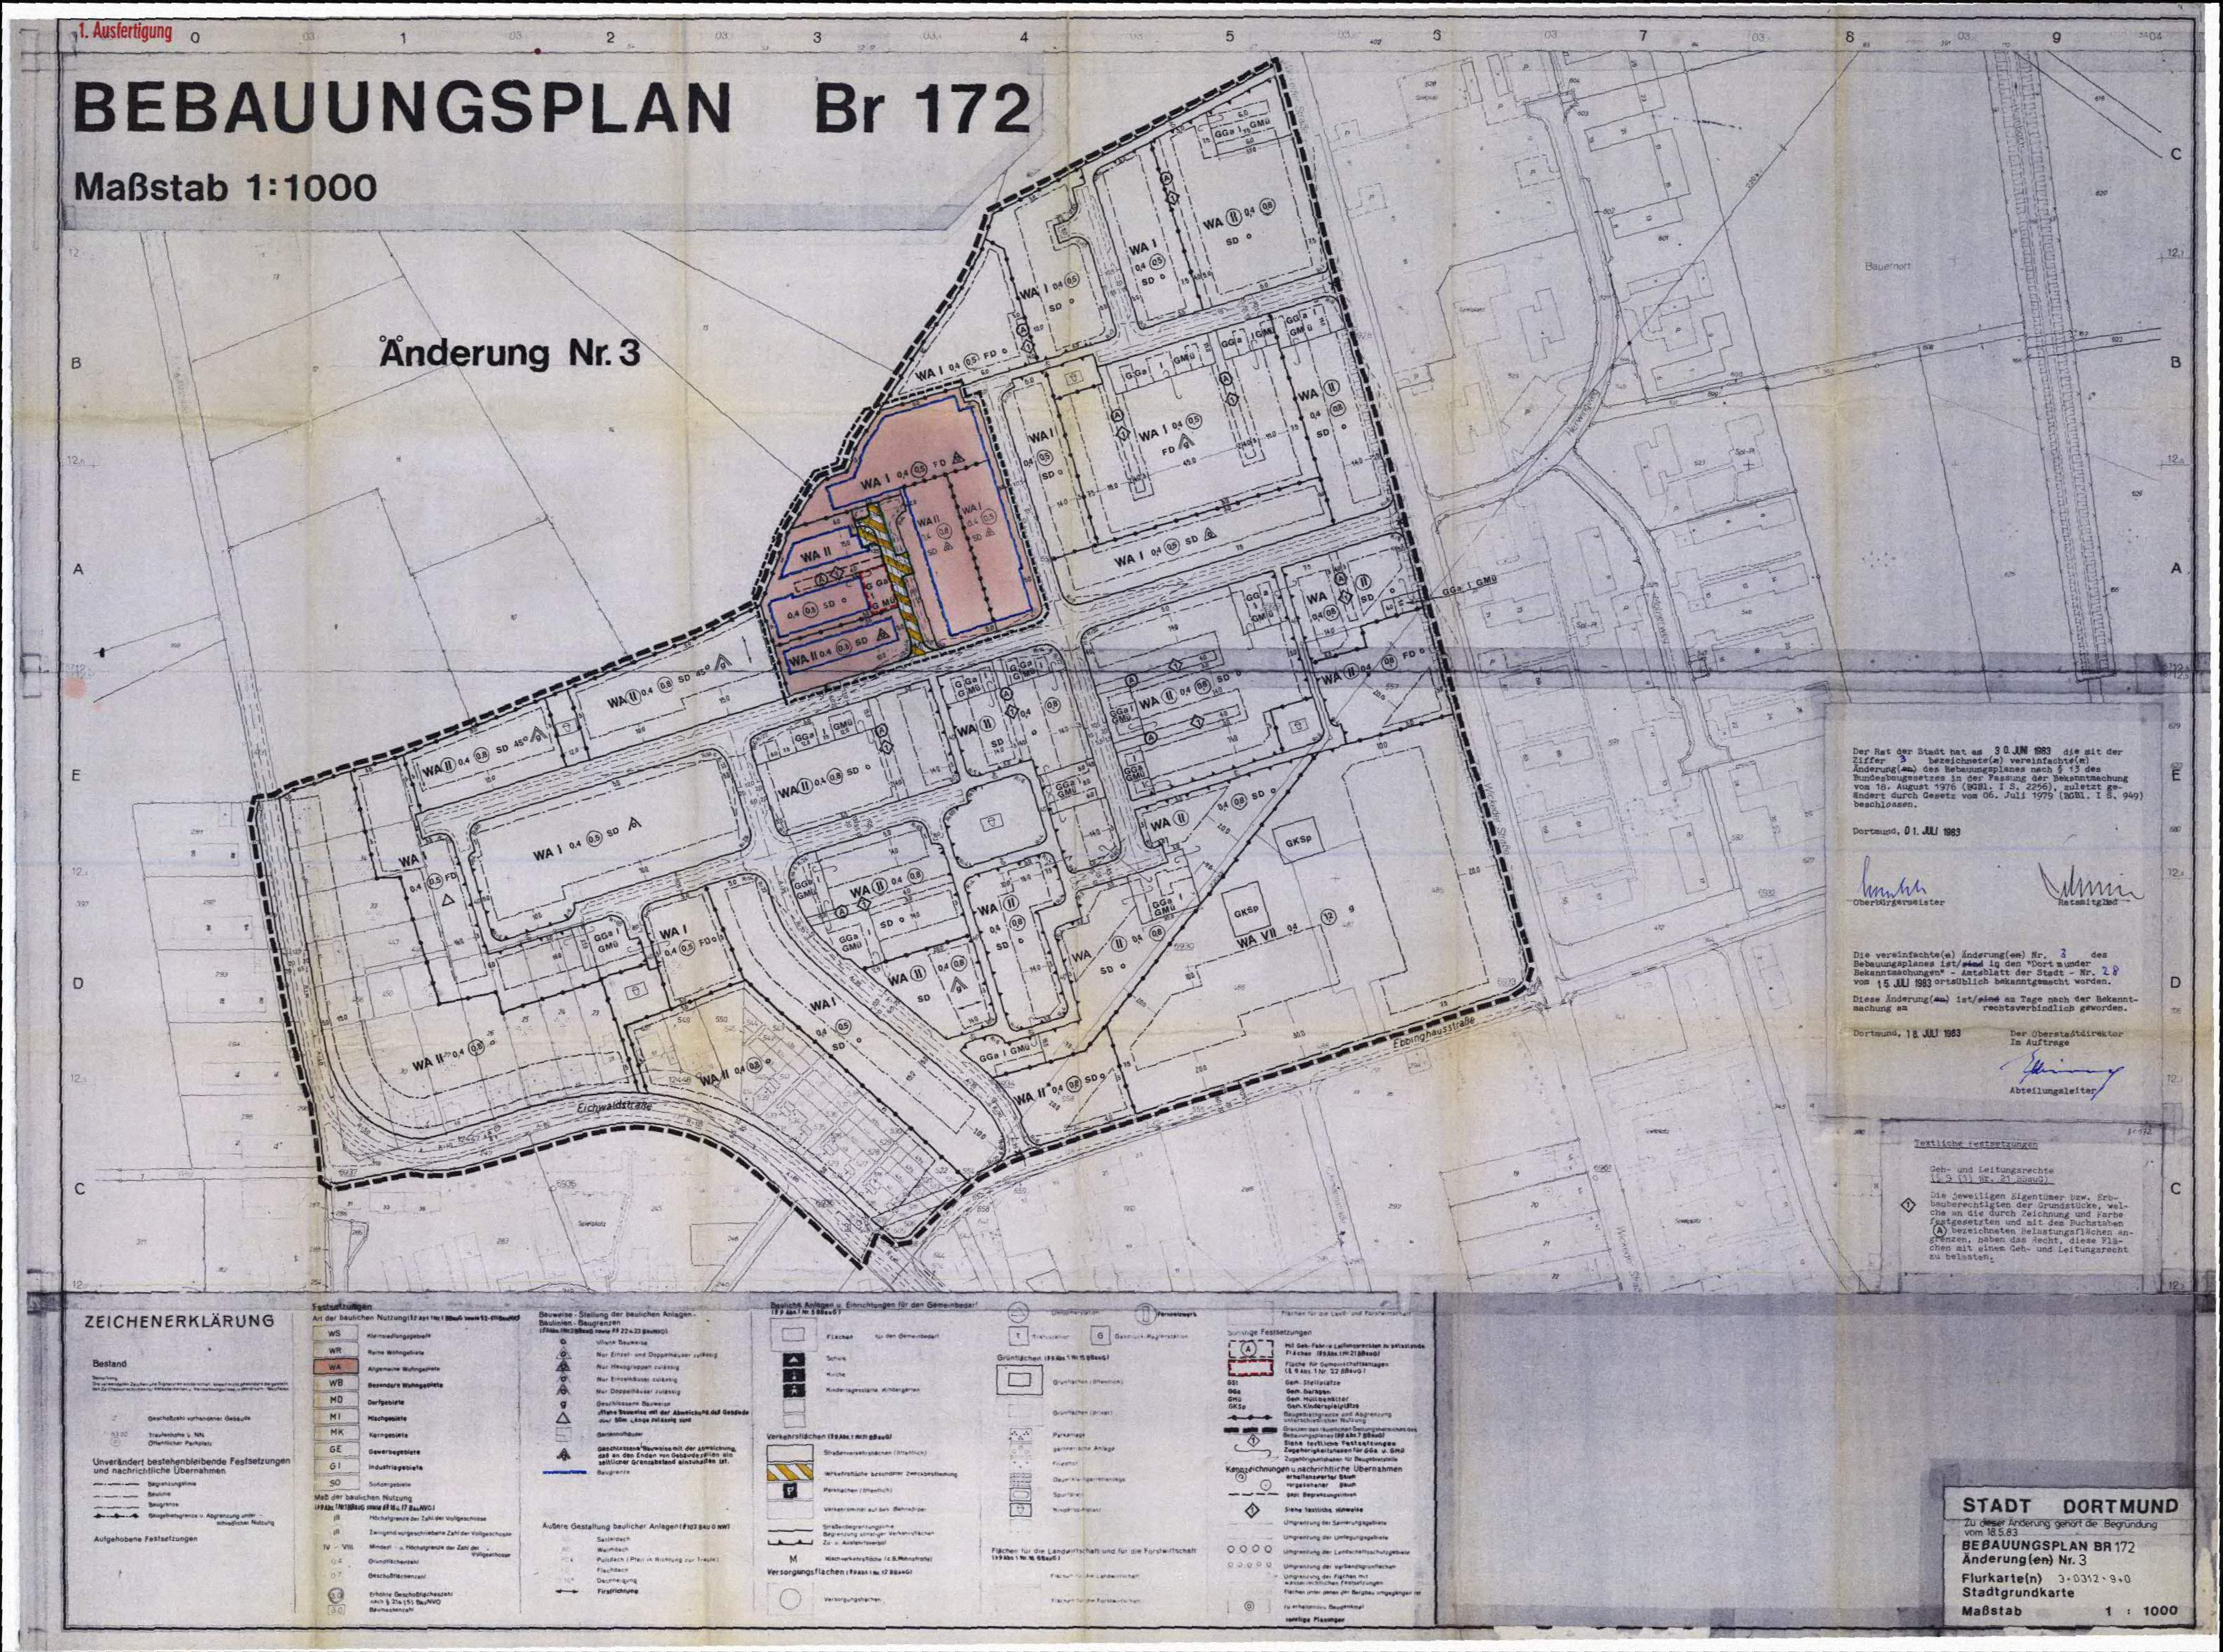
Änderung Nr. 3
WA I
WA II
WA VII
GKSp
Eichwaldstraße
Ebbinghausstraße
ZEICHENERKLÄRUNG
Bestand
Unverändert bestehenbleibende Festsetzungen und nachrichtliche Übernahmen
Aufgehobene Festsetzungen

Der Rat der Stadt hat am 30. JUNI 1983 die mit der Ziffer 3 bezeichnete(~~n~~) vereinfachte(~~n~~) Änderung(~~en~~) des Bebauungsplanes nach § 13 des Bundesbaugesetzes in der Fassung der Bekanntmachung vom 18. August 1976 (BGBl. I S. 2256), zuletzt geändert durch Gesetz vom 06. Juli 1979 (BGBl. I S. 949) beschlossen.

Dortmund, 01. JULI 1983

Oberbürgermeister

Ratsmitglied

Die vereinfachte(~~n~~) Änderung(~~en~~) Nr. 3 des Bebauungsplanes ist/~~sind~~ in den "Dortmunder Bekanntmachungen" - Amtsblatt der Stadt - Nr. 28 vom 15. JULI 1983 ortsüblich bekanntgemacht worden.

Diese Änderung(~~en~~) ist/~~sind~~ am Tage nach der Bekanntmachung am rechtsverbindlich geworden.

Dortmund, 18. JULI 1983

Der Oberstadtdirektor
Im Auftrage

Abteilungsleiter

Br 172

Textliche Festsetzungen

Geh- und Leitungsrechte
(§ 9 (1) Nr. 21 BBauG)

◇1 Die jeweiligen Eigentümer bzw. Erbbauberechtigten der Grundstücke, welche an die durch Zeichnung und Farbe festgesetzten und mit dem Buchstaben Ⓐ bezeichneten Belastungsflächen angrenzen, haben das Recht, diese Flächen mit einem Geh- und Leitungsrecht zu belasten.

STADT DORTMUND

Zu dieser Änderung gehört die Begründung vom 18.5.83

BEBAUUNGSPLAN BR 172
Änderung(~~en~~) Nr. 3

Flurkarte(n) 3·0312·9·0
Stadtgrundkarte

Maßstab 1 : 1000