1. Ausfertigung

BEBAUUNGSPLAN HOLZEN NR. 15

ÄNDERUNG NR. 4 + NR. 5

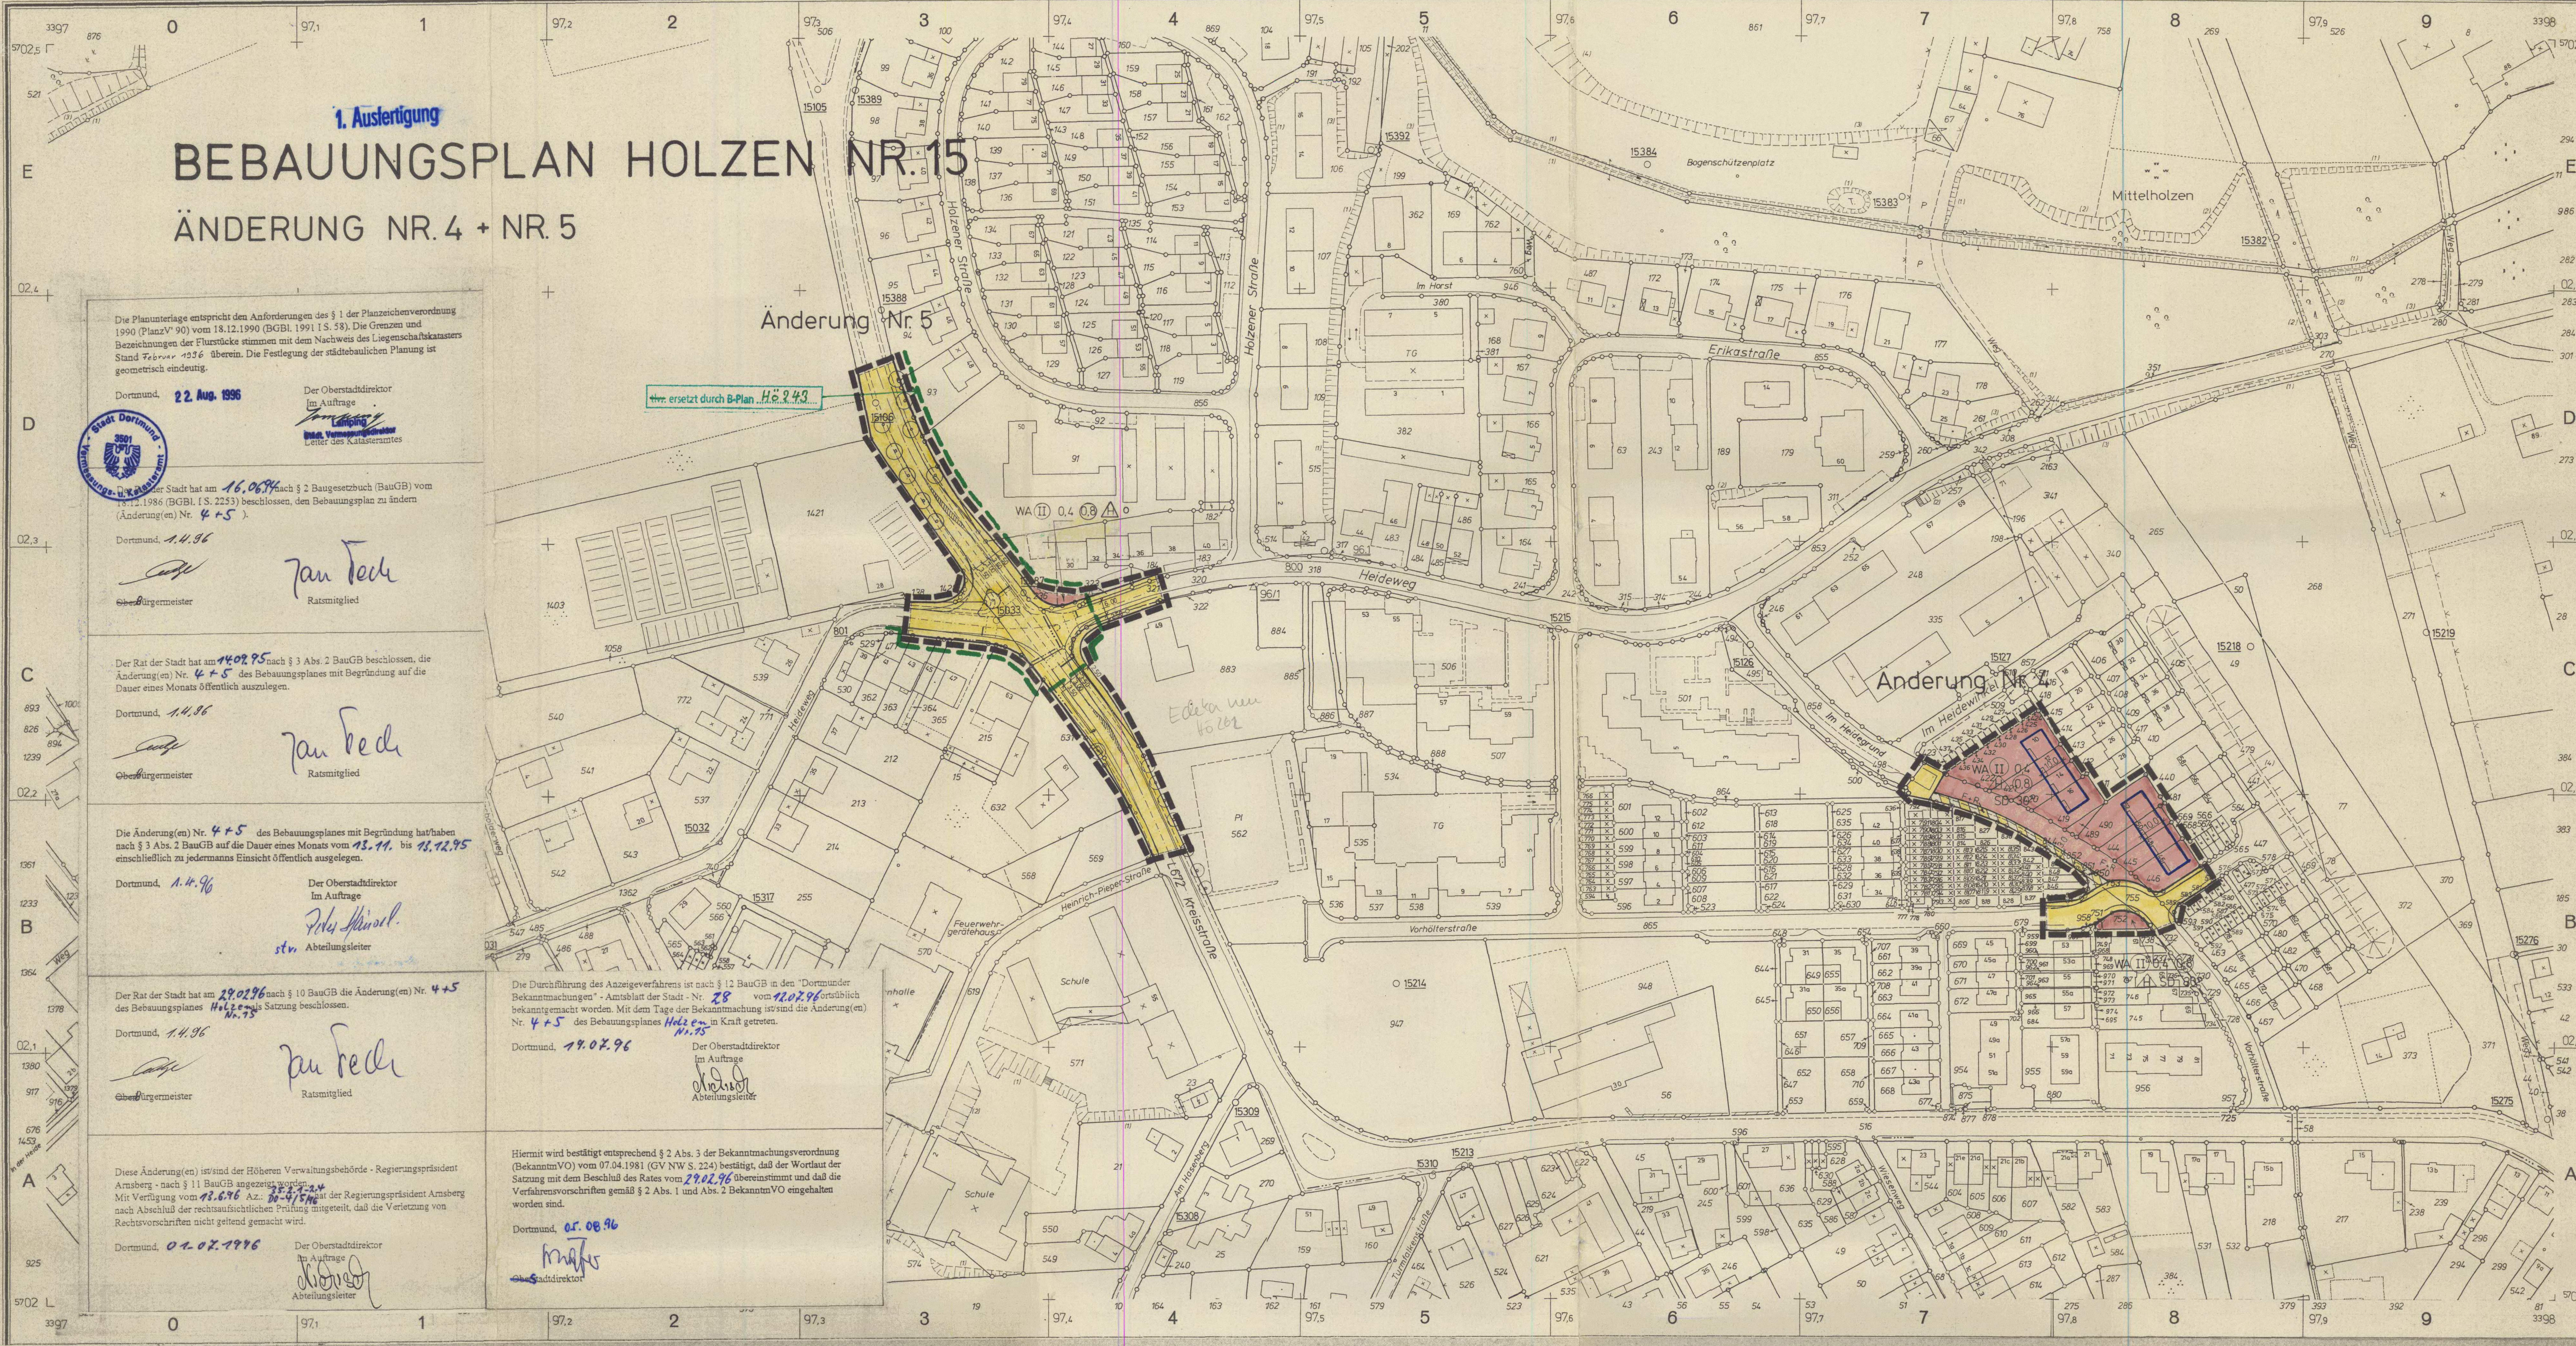

Die Planunterlage entspricht den Anforderungen des § 1 der Planzeichenverordnung 1990 (PlanzV' 90) vom 18.12.1990 (BGBl. 1991 I S. 58). Die Grenzen und Bezeichnungen der Flurstücke stimmen mit dem Nachweis des Liegenschaftskatasters Stand Februar 1996 überein. Die Festlegung der städtebaulichen Planung ist geometrisch eindeutig.

Dortmund, 22. Aug. 1996

Der Oberstadtdirektor
Im Auftrage
Lamping
Städt. Vermessungsdirektor
Leiter des Katasteramtes

Stadt Dortmund 3501 Vermessungs- u. Katasteramt

Der Rat der Stadt hat am 16.06.94 nach § 2 Baugesetzbuch (BauGB) vom 18.12.1986 (BGBl. I S. 2253) beschlossen, den Bebauungsplan zu ändern (Änderung(en) Nr. 4 + 5).

Dortmund, 1.4.96

~~Ober~~Bürgermeister

Jan Tech
Ratsmitglied

Der Rat der Stadt hat am 14.09.95 nach § 3 Abs. 2 BauGB beschlossen, die Änderung(en) Nr. 4 + 5 des Bebauungsplanes mit Begründung auf die Dauer eines Monats öffentlich auszulegen.

Dortmund, 1.4.96

~~Ober~~Bürgermeister

Jan Tech
Ratsmitglied

Die Änderung(en) Nr. 4 + 5 des Bebauungsplanes mit Begründung hat/haben nach § 3 Abs. 2 BauGB auf die Dauer eines Monats vom 13.11. bis 13.12.95 einschließlich zu jedermanns Einsicht öffentlich ausgelegen.

Dortmund, 1.4.96

Der Oberstadtdirektor
Im Auftrage
Peter Steinel
stv. Abteilungsleiter

Der Rat der Stadt hat am 29.02.96 nach § 10 BauGB die Änderung(en) Nr. 4 + 5 des Bebauungsplanes Holzen Nr. 15 als Satzung beschlossen.

Dortmund, 1.4.96

~~Ober~~Bürgermeister

Jan Tech
Ratsmitglied

Diese Änderung(en) ist/sind der Höheren Verwaltungsbehörde - Regierungspräsident Arnsberg - nach § 11 BauGB angezeigt worden.
Mit Verfügung vom 13.6.96 Az.: 35.2.1-2.4 DO-4/5/96 hat der Regierungspräsident Arnsberg nach Abschluß der rechtsaufsichtlichen Prüfung mitgeteilt, daß die Verletzung von Rechtsvorschriften nicht geltend gemacht wird.

Dortmund, 01.07.1996

Der Oberstadtdirektor
Im Auftrage
Abteilungsleiter

Die Durchführung des Anzeigeverfahrens ist nach § 12 BauGB in den "Dortmunder Bekanntmachungen" - Amtsblatt der Stadt - Nr. 28 vom 12.07.96 ortsüblich bekanntgemacht worden. Mit dem Tage der Bekanntmachung ist/sind die Änderung(en) Nr. 4 + 5 des Bebauungsplanes Holzen Nr. 15 in Kraft getreten.

Dortmund, 19.07.96

Der Oberstadtdirektor
Im Auftrage
Abteilungsleiter

Hiermit wird bestätigt entsprechend § 2 Abs. 3 der Bekanntmachungsverordnung (BekanntmVO) vom 07.04.1981 (GV NW S. 224) bestätigt, daß der Wortlaut der Satzung mit dem Beschluß des Rates vom 29.02.96 übereinstimmt und daß die Verfahrensvorschriften gemäß § 2 Abs. 1 und Abs. 2 BekanntmVO eingehalten worden sind.

Dortmund, 05.08.96

~~Ober~~Stadtdirektor

FESTSETZUNGEN NACH DEM BAUGESETZBUCH (BauGB) UND NACH DER BAUNUTZUNGSVERORDNUNG (BauNVO) IN DER FASSUNG VOM 23.01.1990 (BGBl. I. S. 132)

Art der baulichen Nutzung
(§ 9 Abs. 1 Nr. 1 BauGB sowie § 2 - § 11 BauNVO)

WR	Reines Wohngebiet
WA	Allgemeines Wohngebiet
WB	Besonderes Wohngebiet
WS	Kleinsiedlungsgebiet
MD	Dorfgebiet
MI	Mischgebiet
MK	Kerngebiet
GE	Gewerbegebiet
GI	Industriegebiet
SO	Sondergebiet

Maß der baulichen Nutzung
(§ 9 Abs. 1 Nr. 1 BauGB sowie §§ 16 bis 21a Bau NVO)

0,4	Grundflächenzahl (GRZ) - § 19 Bau NVO
(1,0)	Erhöhte GRZ nach § 17 Abs. 2 Bau NVO
(0,8)	Geschoßflächenzahl (GFZ) - § 20 Bau NVO
(1,6)	Erhöhte GFZ nach § 17 Abs. 2 Bau NVO
2,6	Erhöhte GFZ nach § 21 a Abs. 5 BauNVO
3,0	Baumassenzahl (BMZ) - § 21 Bau NVO
4,0	Erhöhte BMZ nach § 17 Abs. 2 Bau NVO
III	Höchstgrenze der Zahl der Vollgeschosse
(III)	Zwingend vorgeschriebene Zahl der Vollgeschosse
III–V	Mindest- u. Höchstgrenze der Zahl der Vollgeschosse
FH	Höchstgrenze der Firsthöhe*
TH	Höchstgrenze der Traufhöhe Die Traufhöhe wird bestimmt durch die Schnittlinien der Außenflächen der Umfassungswand mit der Dachfläche. Die Begrenzung der Außenflächen werden bestimmt nach der jeweils gültigen DIN 277.*
OK	Maximale Höhe baulicher Anlagen*

* Bezugsebene ist die natürliche Geländeoberfläche oder die Geländeoberfläche, die sich aus der Baugenehmigung ergibt (§ 18 Bau NVO, § 2 Bau ONW)

Bauweise, Baulinie - Baugrenze
(§ 9 Abs. 1 Nr. 2 BauGB sowie §§ 22 u. 23 BauNVO)

o	Offene Bauweise
△o	Offene Bauweise mit der Abweichung, daß Gebäude über 50 m Länge zulässig sind
△E	Nur Einzelhäuser zulässig
△D	Nur Doppelhäuser zulässig
△H	Nur Hausgruppen zulässig
△ED	Nur Einzel- und Doppelhäuser zulässig
g	Geschlossene Bauweise
△g	Geschlossene Bauweise mit der Abweichung, daß an den Enden von Gebäudezeilen seitlicher Grenzabstand einzuhalten ist
— — - — — -	Baugrenze
— — — —	Baulinie

Bauliche Anlagen u. Einrichtungen für den Gemeinbedarf (§ 9 Abs. 1 Nr. 5 BauGB)

- Fläche für den Gemeinbedarf
- Schule
- Kirchen u. kirchlichen Zwecken dienende Gebäude u. Einrichtungen
- Sozialen Zwecken dienende Gebäude u. Einrichtungen
- Sportlichen Zwecken dienende Gebäude u. Einrichtungen
- Post
- F Feuerwehr
- Gesundheitlichen Zwecken dienende Gebäude und Einrichtungen
- Kulturellen Zwecken dienende Gebäude und Einrichtungen

Flächen für Aufschüttungen u. Schutzflächen sowie Schutzanlagen

- Fläche für Aufschüttungen (§ 9 Abs. 1 Nr. 17 BauGB)
- Umgrenzung der Flächen für besondere Anlagen u. Vorkehrungen vor schädl. Umwelteinwirkungen im Sinne des Bundesimmissionsschutzgesetzes (§ 9 Abs. 1 Nr. 24 BauGB)
- Lärmschutzwand

Verkehrsflächen
(§ 9 Abs. 1 Nr. 11 BauGB)

——	Straßenbegrenzungslinie, Begrenzung sonst. Verkehrsflächen. Sie entfällt, wenn sie mit einer Baulinie oder -grenze zusammenfällt
🟨	Straßenverkehrsfläche
▨	Verkehrsfläche besonderer Zweckbestimmung
Priv.	Private Verkehrsfl. besonderer Zweckbestimmung
M	Mischverkehrsfläche (z. B. Wohnstraße)
WW	Wirtschaftsweg
F	Fußweg
R	Radweg
F+R	Fuß- und Radweg
▼	Einfahrt
▼- - -▼	Einfahrtsbereich
	Bereich ohne Ein- u. Ausfahrt
	Bereich ohne Ein- u. Ausfahrt u. ohne Zu- u. Ausgang
	Verkehrsgrün
P	Parkfläche (öffentlich)
P	Parkfläche (privat)
	Fußgängerbereich

Versorgungsflächen u. Flächen f. d. Abfallentsorgung u. Abwasserbeseitigung sowie für Ablagerungen (§ 9 Abs. 1 Nr. 12 u. 14 BauGB)

	Versorgungsfläche
T	Trafostation
U	Umspannwerk
	Gas
	Abwasser
	Abfall

Anpflanzen von Bäumen und Sträuchern u. Bindungen für Bepflanzungen

- Umgrenzung von Flächen zum Anpflanzen von Bäumen und Sträuchern und sonstigen Bepflanzungen (§ 9 Abs. 1 Nr. 25 a BauGB)
- Umgrenzung von Flächen mit Bindungen für Bepflanzungen u. Erhaltung von Bäumen, Sträuchern und Gewässern und sonstigen Bepflanzungen (§ 9 Abs. 1 Nr. 25 b BauGB)
- Umgrenzung von Flächen zum Anpflanzen von Bäumen und Sträuchern und sonstigen Bepflanzungen, sowie mit Bindungen für Bepflanzungen und Erhaltung von Bäumen, Sträuchern, Gewässern und sonstigen Bepflanzungen (§ 9 Abs. 1 Nr. 25 Buchstabe a und b BauGB)

Grünflächen
(§ 9 Abs. 1 Nr. 15 BauGB)

	Öffentliche Grünfläche
Priv.	Private Grünfläche
	Parkanlage
	Gärtnerische Anlage
	Garten
	Friedhof
	Dauerkleingartenanlage
	Sportplatz
	Spielplatz A - Bereich für alle Altersstufen (auch Erwachsene) B - Bereich vorzugsweise für schulpfl. Kinder C - Bereich für Kleinkinder und jüngere Schulkinder
W	Wanderweg

Flächen für die Landwirtschaft und Wald
(§ 9 Abs. 1 Nr. 18 BauGB)

- Fläche für die Landwirtschaft
- Wald
- Fläche für die Landwirtschaft und Wald

Sonstige Festsetzungen

A	Mit Geh-, Fahr- u. Leitungsrechten zu belastende Flächen (§ 9 Abs. 1 Nr. 21 BauGB)
A	wie vor (bei schmalen Flächen)
	Umgrenzung von Flächen für Nebenanlagen: Stellplätze, Garagen und Gemeinschaftsanlagen
St	Stellplätze (§ 9 Abs. 1 Nr. 4 BauGB)
Ga	Garagen (§ 9 Abs. 1 Nr. 4 BauGB)
TGa	Tiefgarage (§ 9 Abs. 1 Nr. 4 BauGB)
GSt	Gemeinschaftsstellplätze (§ 9 Abs. 1 Nr. 22 BauGB)
GGa	Gemeinschaftsgaragen (§ 9 Abs. 1 Nr. 22 BauGB)
GTGa	Gemeinschaftstiefgaragen (§ 9 Abs. 1 Nr. 22 BauGB)
GMü	Gem. Müllbehälter (§ 9 Abs. 1 Nr. 22 BauGB)
	Grenze des räumlichen Geltungsbereiches des Bebauungsplanes (§ 9 Abs. 7 BauGB)
	Baugebietsgrenze u. Abgrenzung unterschiedlicher Nutzung
	Zugehörigkeitshaken für Baugebietsteile
	Zugehörigkeitshaken für Gemeinschaftseinrichtungen
◇	Textliche Festsetzung
	Umgrenzung der Flächen für die Regelung des Wasserabflusses (§ 9 Abs. 1 Nr. 16 BauGB)
	Umgrenzung von Flächen für Maßnahmen zum Schutz, zur Pflege und zur Entwicklung von Natur u. Landschaft (§ 9 Abs. 1 Nr. 20 BauGB)
	Umgrenzung der Flächen, die von der Bebauung freizuhalten sind (§ 9 Abs. 1 Nr. 10 und Abs. 6 BauGB)

FESTSETZUNGEN AUF DER GRUNDLAGE DER LANDESBAUORDNUNG (BAUO NW)

(§ 9 Abs. 4 BauGB i. V. m. § 81 Abs. 1 und Abs. 4 der Bauordnung für das Land NW in der Fassung vom 26.06.1984 (GV NW S. 532)

DF	Alle Dachformen, außer Flachdach
FD	Flachdach
⟷	Firstrichtung
SD	Satteldach
WD	Walmdach
MD	Mansarddach
PD→	Pultdach (Pfeil zeigt in Richtung Traufe)

KENNZEICHNUNGEN, NACHRICHTLICHE ÜBERNAHMEN UND SONSTIGE DARSTELLUNGEN

Kennzeichnungen nach dem Baugesetzbuch (BauGB)

- Umgrenzung von Flächen, bei deren Bebauung besondere Vorkehrungen oder besondere bauliche Sicherungsmaßnahmen erforderlich sind, Flächen, unter denen der Bergbau umgeht und Flächen, deren Böden mit umweltgefährdenden Stoffen belastet sind. (§ 9 Abs. 5 BauGB)
- Umgrenzung von Flächen, bei deren Bebauung und sonstiger Nutzung aufgrund vermutlicher Altablagerungen besondere Vorkehrungen oder besondere bauliche Sicherungsmaßnahmen erforderlich sind. (§ 9 Abs. 5 BauGB)

Nachrichtliche Übernahmen
(§ 9 Abs. 6 BauGB)

D	Umgrenzung von Gesamtanlagen (Ensembles), die dem Denkmalschutz unterliegen
D	Einzelanlagen, die dem Denkmalschutz unterliegen
V	Verbandsgrünfläche
	Umgrenzung der Flächen für wasserrechtliche Festsetzungen

Sonstige Darstellungen

– – –	Nachrichtliche Darstellungen werden gestrichelt
◇	Siehe Hinweis
E	Zu erhaltende Gebäude
	Vorschläge für die Bepflanzung und Einteilung der Stellplätze
	gepl. Bäume
	zu erhaltende Bäume

STADT DORTMUND

Bebauungsplan Holzen Nr. 15 – Änd. Nr. 4+5 –

in Blättern (Blatt)

Zu diesem Bebauungsplan gehört die Begründung vom ....

Maßstab 1 : 1000